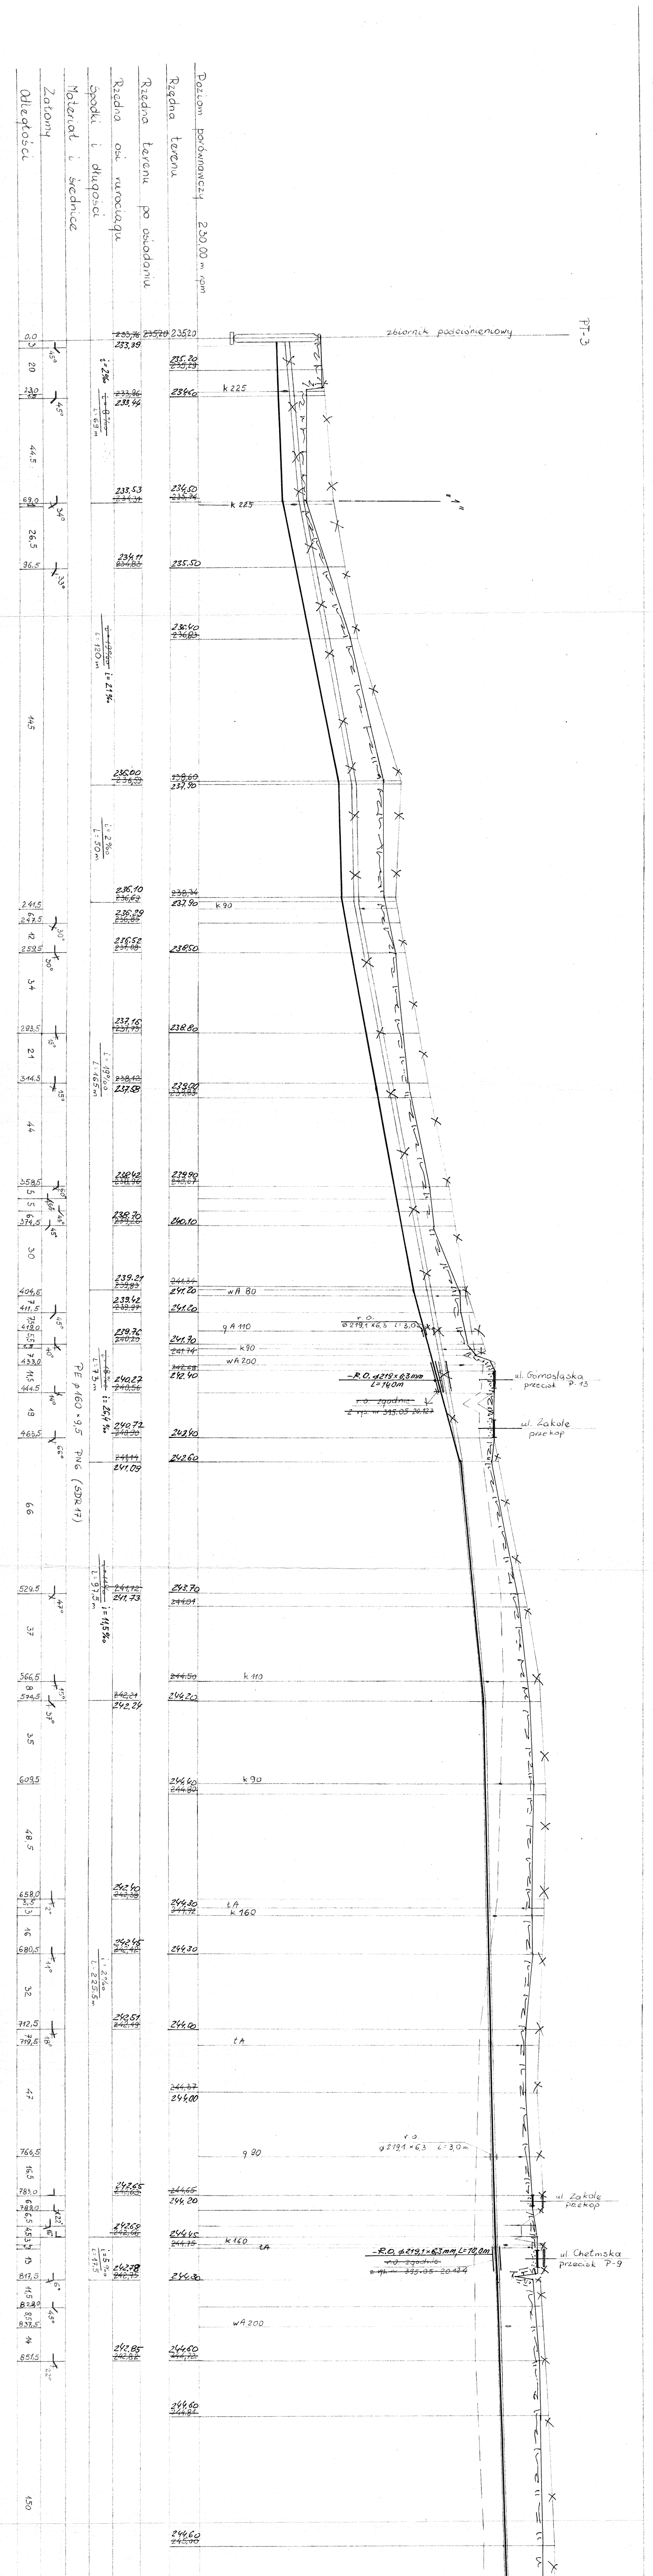
Poziom porównawczy 230,00 m npm
Rzędna terenu
Rzędna terenu po osiadaniu
Rzędna osi rurociągu
Spadki i długości
Materiał i średnice
Załomy
Odległości
zbiornik podciśnieniowy
PT-3
k 225
k 225
"1"
i=2‰
L=69 m
L=120 m
L=50 m
L=165 m
L=275 m
L=97,5 m
L=225,5 m
L=17,5 m
PE φ160 × 9,5 PN6 (SDR 17)
k 90
φA 110
wA 200
r.o.
φ219,1 × 6,3 L=3,0 m
-R.O. φ219 × 6,3 mm
L=14,0 m
~~r.o. zgodnie~~
~~z rys. nr 395.05-20.127~~
ul. Górnośląska
przecisk P-13
ul. Zakole
przekop
k 110
k 90
tA
k 160
tA
φ 90
r.o.
φ219,1 × 6,3 L=3,0 m
ul. Zakole
przekop
k 160
tA
-R.O. φ219,1 × 6,3 mm, L=10,0 m
~~r.o. zgodnie~~
~~z rys. nr 395.05-20.124~~
ul. Chełmska
przecisk P-9
wA 200
0,0
3
20
23,0
1,5
44,5
69,0
26,5
96,5
145
241,5
242,5
233,5
34
273,5
21
344,5
44
358,5
374,5
30
404,6
411,5
418,0
433,0
444,5
19
463,5
66
524,5
37
566,5
574,5
35
609,5
48,5
658,0
16
680,5
32
712,5
719,5
47
766,5
16,5
783,0
813,5
817,5
835,5
44
851,5
150
45°
45°
30°
33°
30°
30°
15°
45°
45°
45°
62°
42°
12°
30°
12°
11°
18°
22°
16°
15°
6°
45°
22°
233,39
233,44
233,53
234,11
236,00
236,10
236,39
236,52
237,16
237,58
238,42
238,70
239,21
239,42
239,76
240,27
240,72
241,09
241,73
242,24
242,40
242,45
242,51
242,65
242,69
242,78
242,85
235,20
234,60
234,50
235,50
236,40
237,90
238,40
238,50
238,80
239,00
239,90
240,10
241,20
241,70
242,40
242,40
242,60
243,70
244,20
244,40
244,80
244,30
244,00
244,00
244,20
244,45
244,30
244,60
244,60
244,60


Ś1116
~~244.64~~
- STUDZ. φ1,20 m
W UL. SADOWEJ
244,85
~~245,10~~
244,70
~~244,91~~
244,70
~~244,81~~
~~244,09~~
244,75
244,90
244,85
~~245,05~~
244,85
243,15
~~243,12~~
243,36
~~243,32~~
~~243,37~~
243,41
~~243,52~~
243,56
243,59
~~243,57~~
~~242,34~~
~~242,35~~
i = 2‰
L = 401 m
1°
15°
1,5
103
104,5
25
129,5
75
204,5
14
218,5
2
220,5
1,0

UWAGI:

1. ZE WZGLĘDU NA BRAK SZCZEGÓŁOWEJ INWENTARYZACJI SIECI KANALIZACJI DESZCZOWEJ NA TERENIE GMINY CHEŁM ŚLĄSKI PRZED PRZYSTĄPIENIEM DO ROBÓT W REJONIE W/W SIECI NALEŻY WYKONAĆ PRZEKOPY KONTROLNE.

2. NA TERENIE GMINY ISTNIEJE NIEZINWENTARYZOWANA SIEĆ DRENAŻOWA. W PRZYPADKU USZKODZENIA NALEŻY DRENAŻ ODBUDOWAĆ

3. PRZY PROJEKTOWANIU SIECI KANALIZACJI SANITARNEJ UWZGLĘDNIONO OSIADANIE TERENU WG DANYCH:

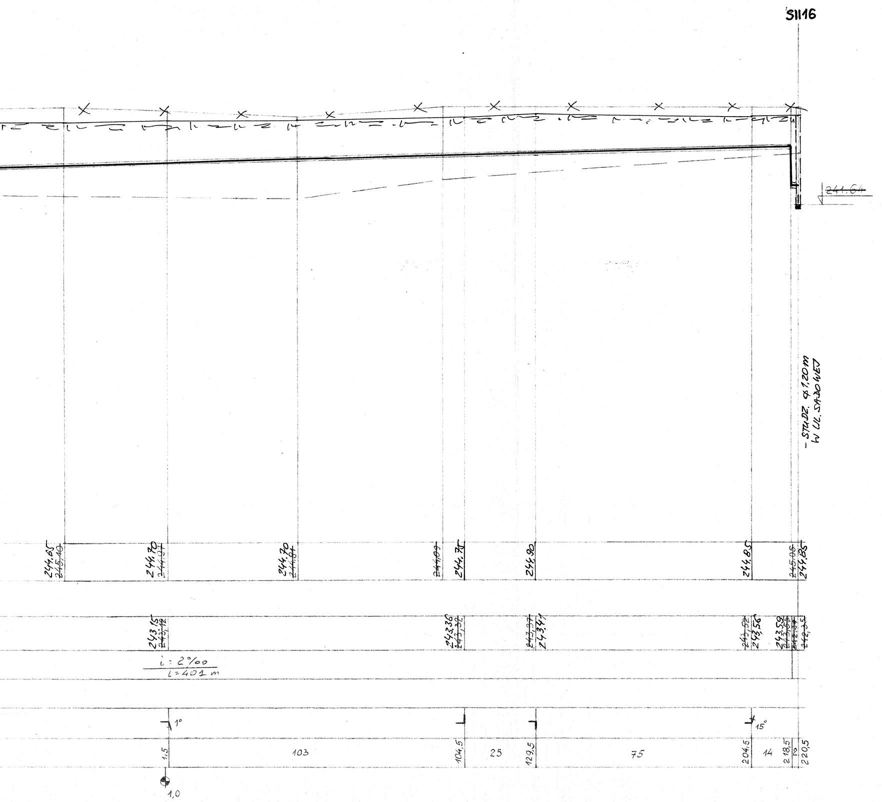   KWK „PIAST" – LATA 2001 ÷ 2030

   KWK „ZIEMOWIT" – LATA 2001 ÷ 2020

   TEREN PO OSIADANIU OZNACZONO LINIĄ PRZERYWANĄ.

4. PRZED PRZYSTĄPIENIEM DO ROBÓT WYKONAWCZYCH NALEŻY ZAKTUALIZOWAĆ RZĘDNE TERENU (ZMIANY WYWOŁANE OSIADANIEM TERENU)

5. ZE WZGLĘDU NA POSIAD
RZĘDNYCH WYSOKOŚCIOWY
EWENTUALNE KOLIZJE E
NA BUDOWIE

JAN SZCZEPANEK
Upr. bud. nr 299/81, 72/94
PROJEKTOWO – WYKONAWCZE
Zewn. Sieci wod. – kan., gazowych i cieplnych

43-100 Tychy
ul. Piłsudskiego 69/39
tel. /048/ (032)2174543

OBIEKT: **KANALIZACJA SANITARNA** GM. CHEŁM ŚLĄSKI – **ETAP „C"**			FAZA: **P. B. – Wyk.**
MIEJSCOWOŚĆ: **CHEŁM ŚLĄSKI**			BRANŻA: **SANITARNA**
NAZWA RYS.: PROFIL PODŁUŻNY NR 11			SKALA: **1:100/1000**
Projektował:	**Jan Szczepanek**		RYS. NR **KS 27**
Sprawdził:	**mgr inż. Jacek Kutniowski**		

Poz.	Nazwa części lub zespołu	Ilość

Nazwa i adres obiektu	Skala		Data	Nazwisko	Uprawnienia	Podpis
KANALIZACJA SANITARNA DLA GMINY CHEŁM ŚLĄSKI	1:100/1000	Projektant	02.2002	MGR INŻ. E. DYBAŁ		
		Sprawdz	11	MGR INŻ. M. SZCZEPANOWSKI	05-IV-7210 504/90	
Przedmiot rysunku PROFIL PODŁUZNY RUROCIĄGU TŁOCZNEGO Kt-6		Oprac				
		Kier zesp	11	MGR INŻ. J. BRÓZDA	85/1966/Kt.	
	Stadium PW	Zmiana				

Branża	Nr rysunku	Nr umowy
TECHNOLOGICZNA	395.05-20.118	395

HYDROSAN
HYDROSAN BIURO PROJEKTÓW GOSPODARKI WODNO-ŚCIEKOWEJ Sp. z o.o. - GLIWICE